


# 平面图 縮尺1/500

道路巾延長・隅切出来形図  
( )内実測

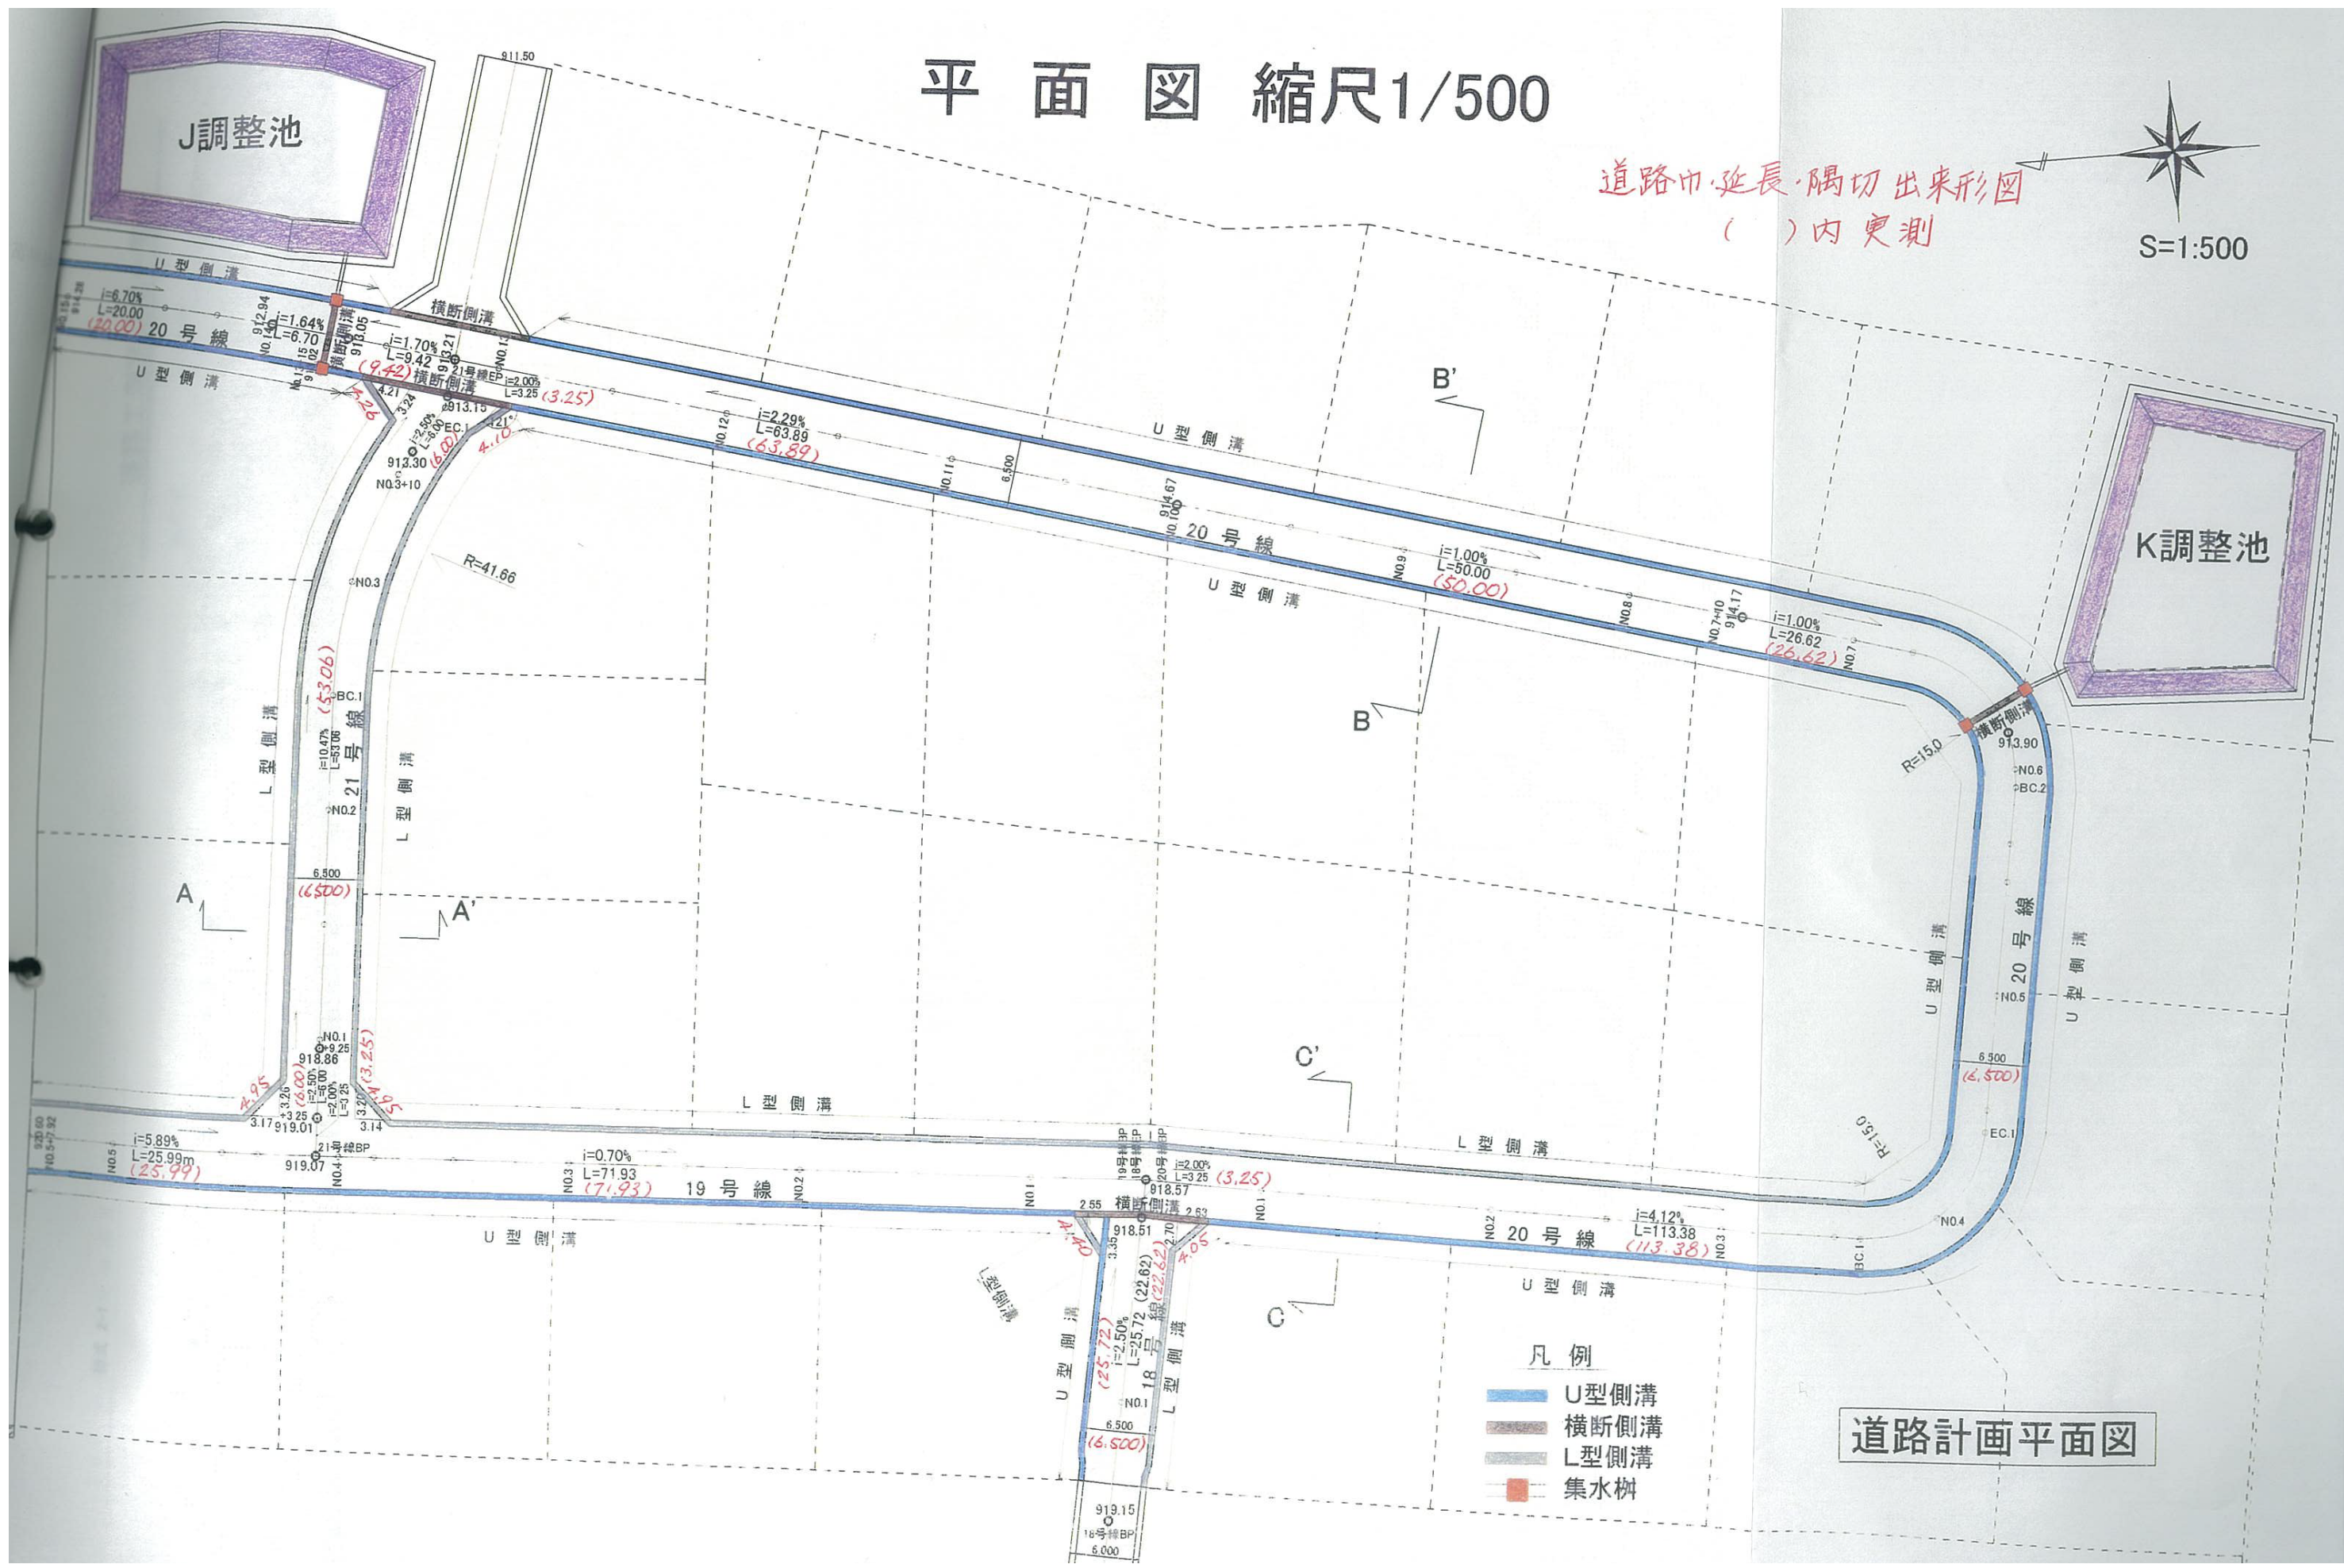

- 凡例
- U型側溝
  - 横断側溝
  - L型側溝
  - 集水樹

道路計画平面图