


位置指定道路工事完成図 S=1:100

土地の所在：裾野市佐野字山神

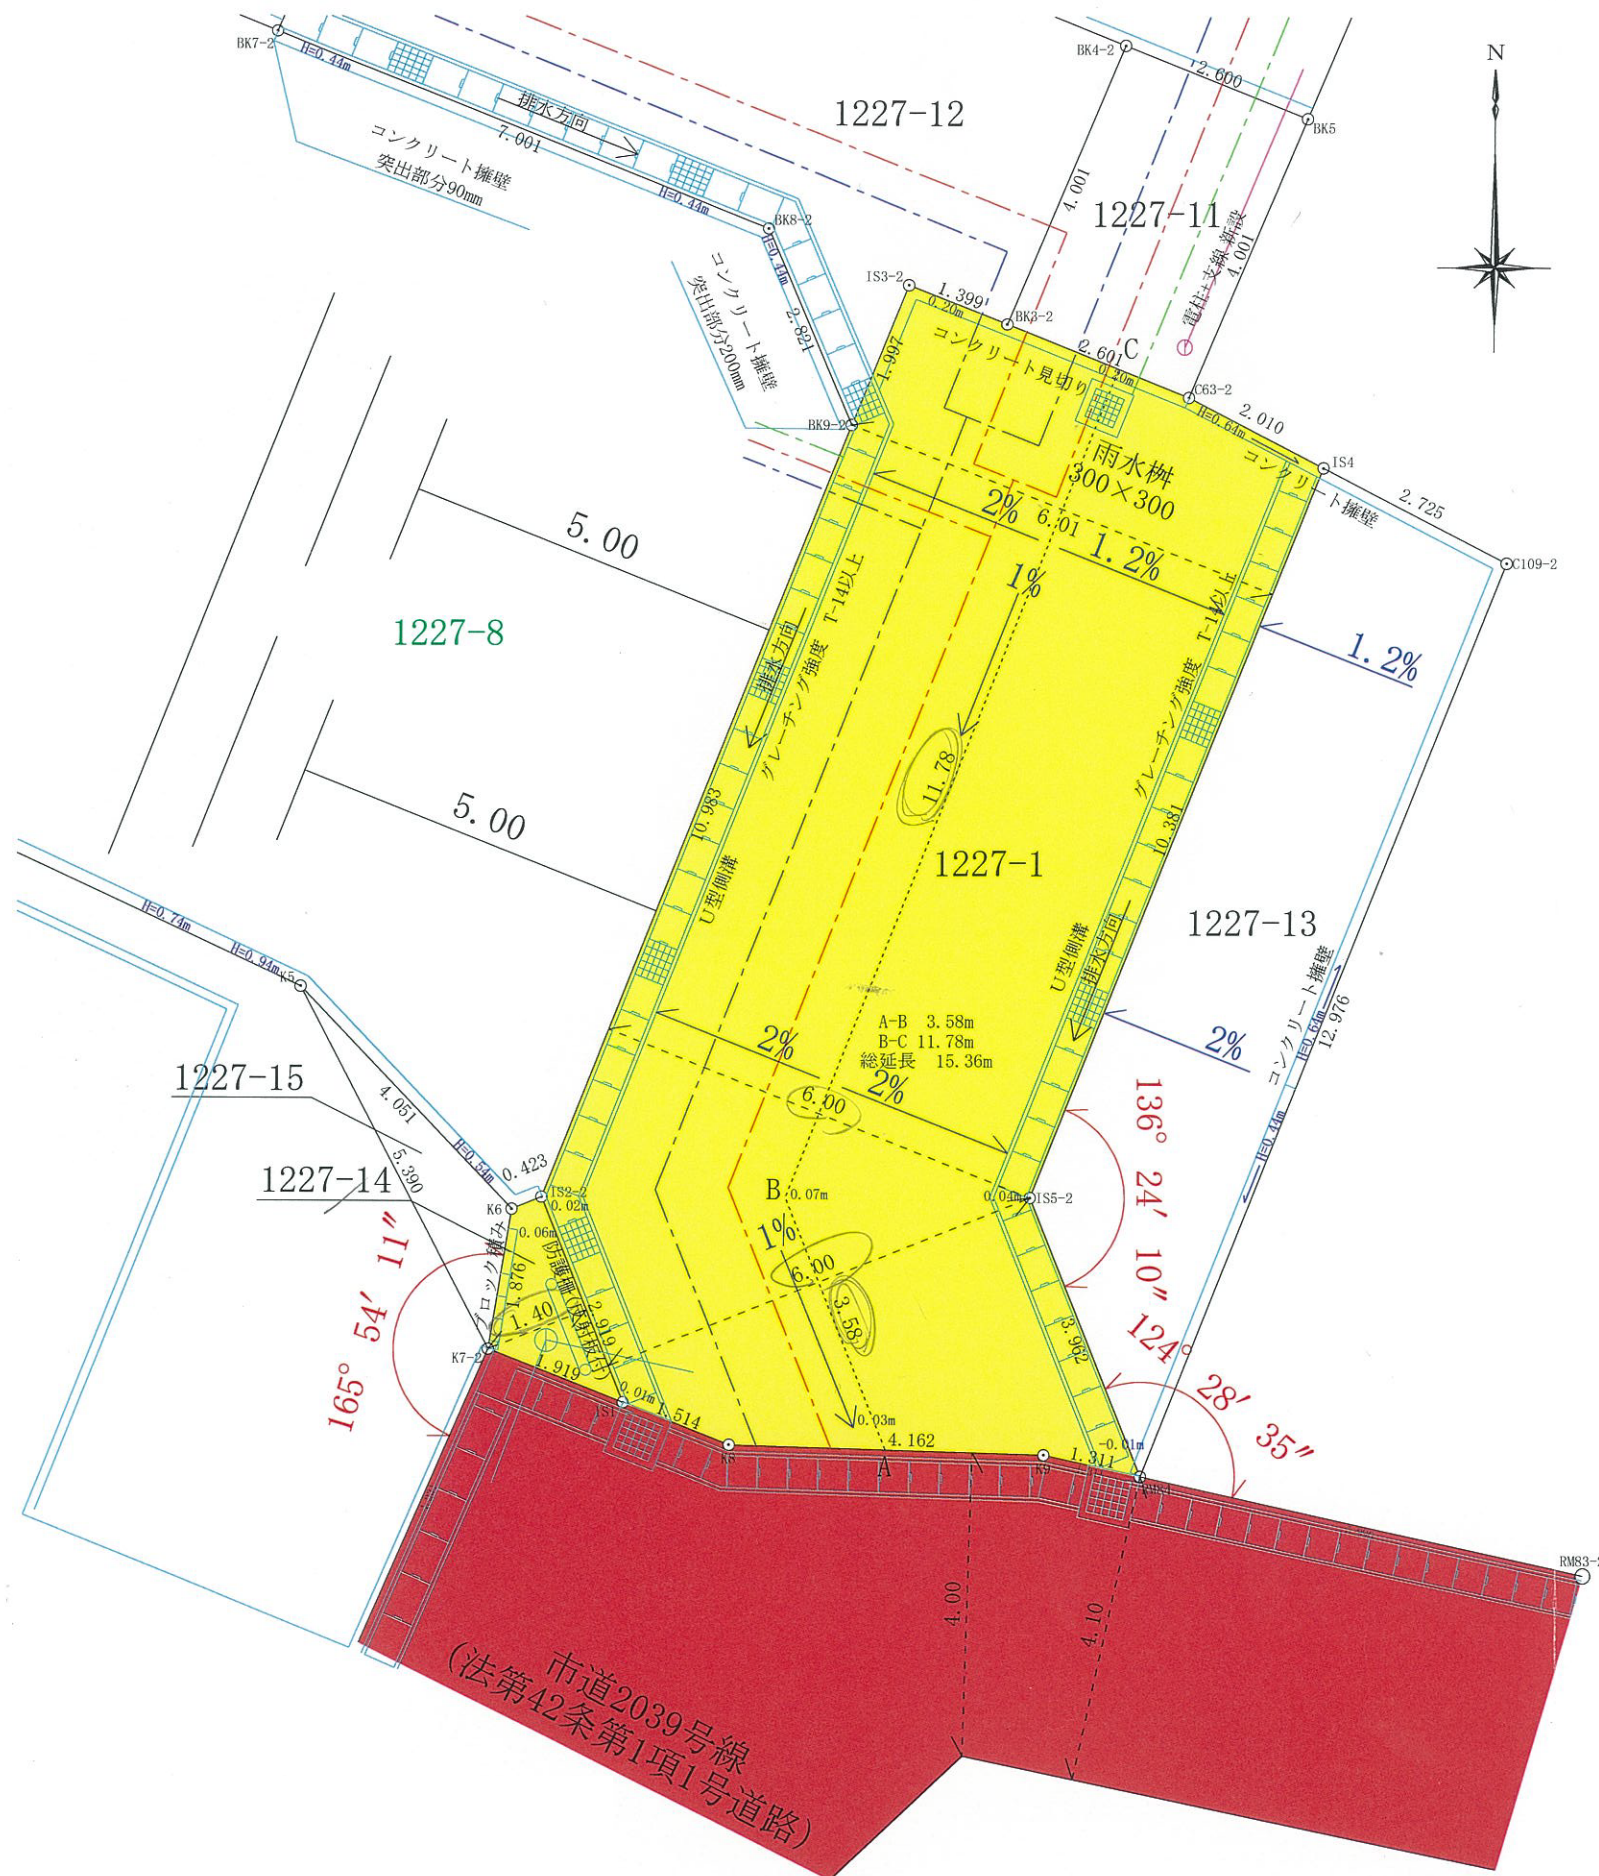

- 給水管
- 污水管
- 雨水排水
- 電柱+支線