


完成図 S=1:250

土地の所在：裾野市佐野字大荒句

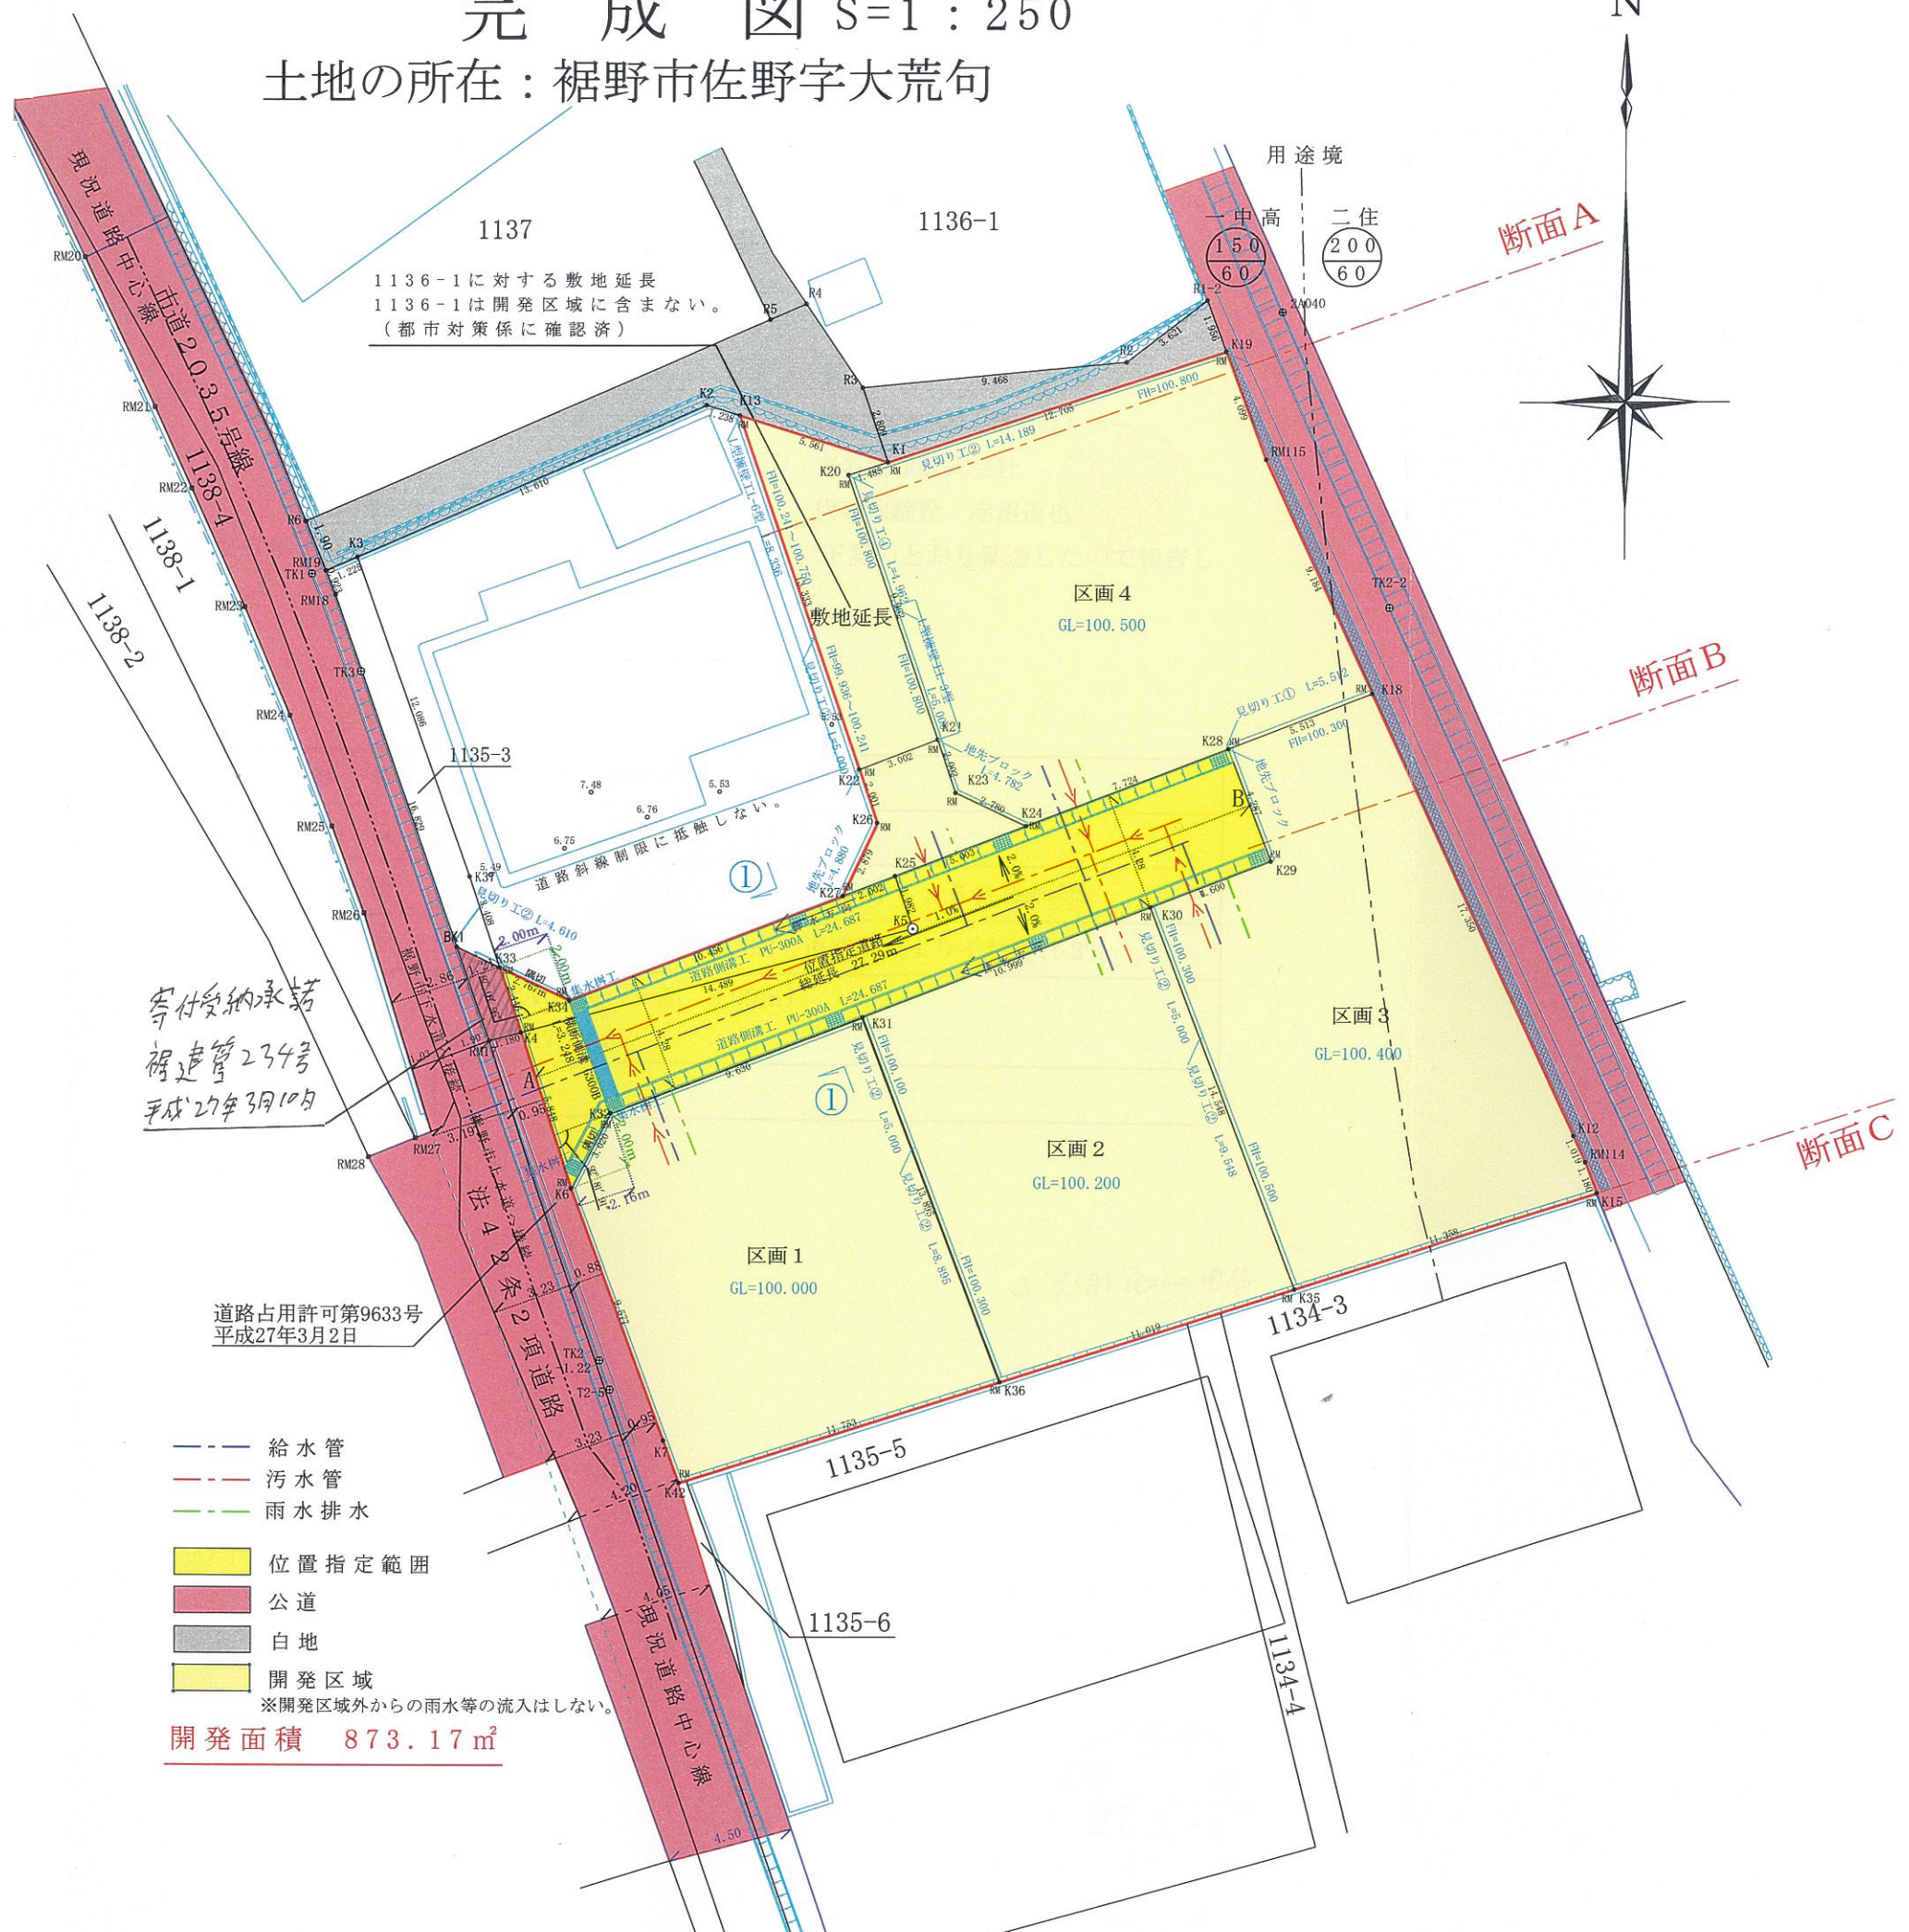

1136-1に対する敷地延長
1136-1は開発区域に含まない。
(都市対策係に確認済)

道路斜線制限に抵触しない。

寄付受納承諾
裾野管234号
平成27年3月10日

道路占用許可第9633号
平成27年3月2日

- 給水管
 - 污水管
 - 雨水排水
 - 位置指定範囲
 - 公道
 - 白地
 - 開発区域
- ※開発区域外からの雨水等の流入はしない。

開発面積 873.17㎡

用途境
中高 150/60
二住 200/60

断面A

断面B

断面C