



佐野字ゲンソウ

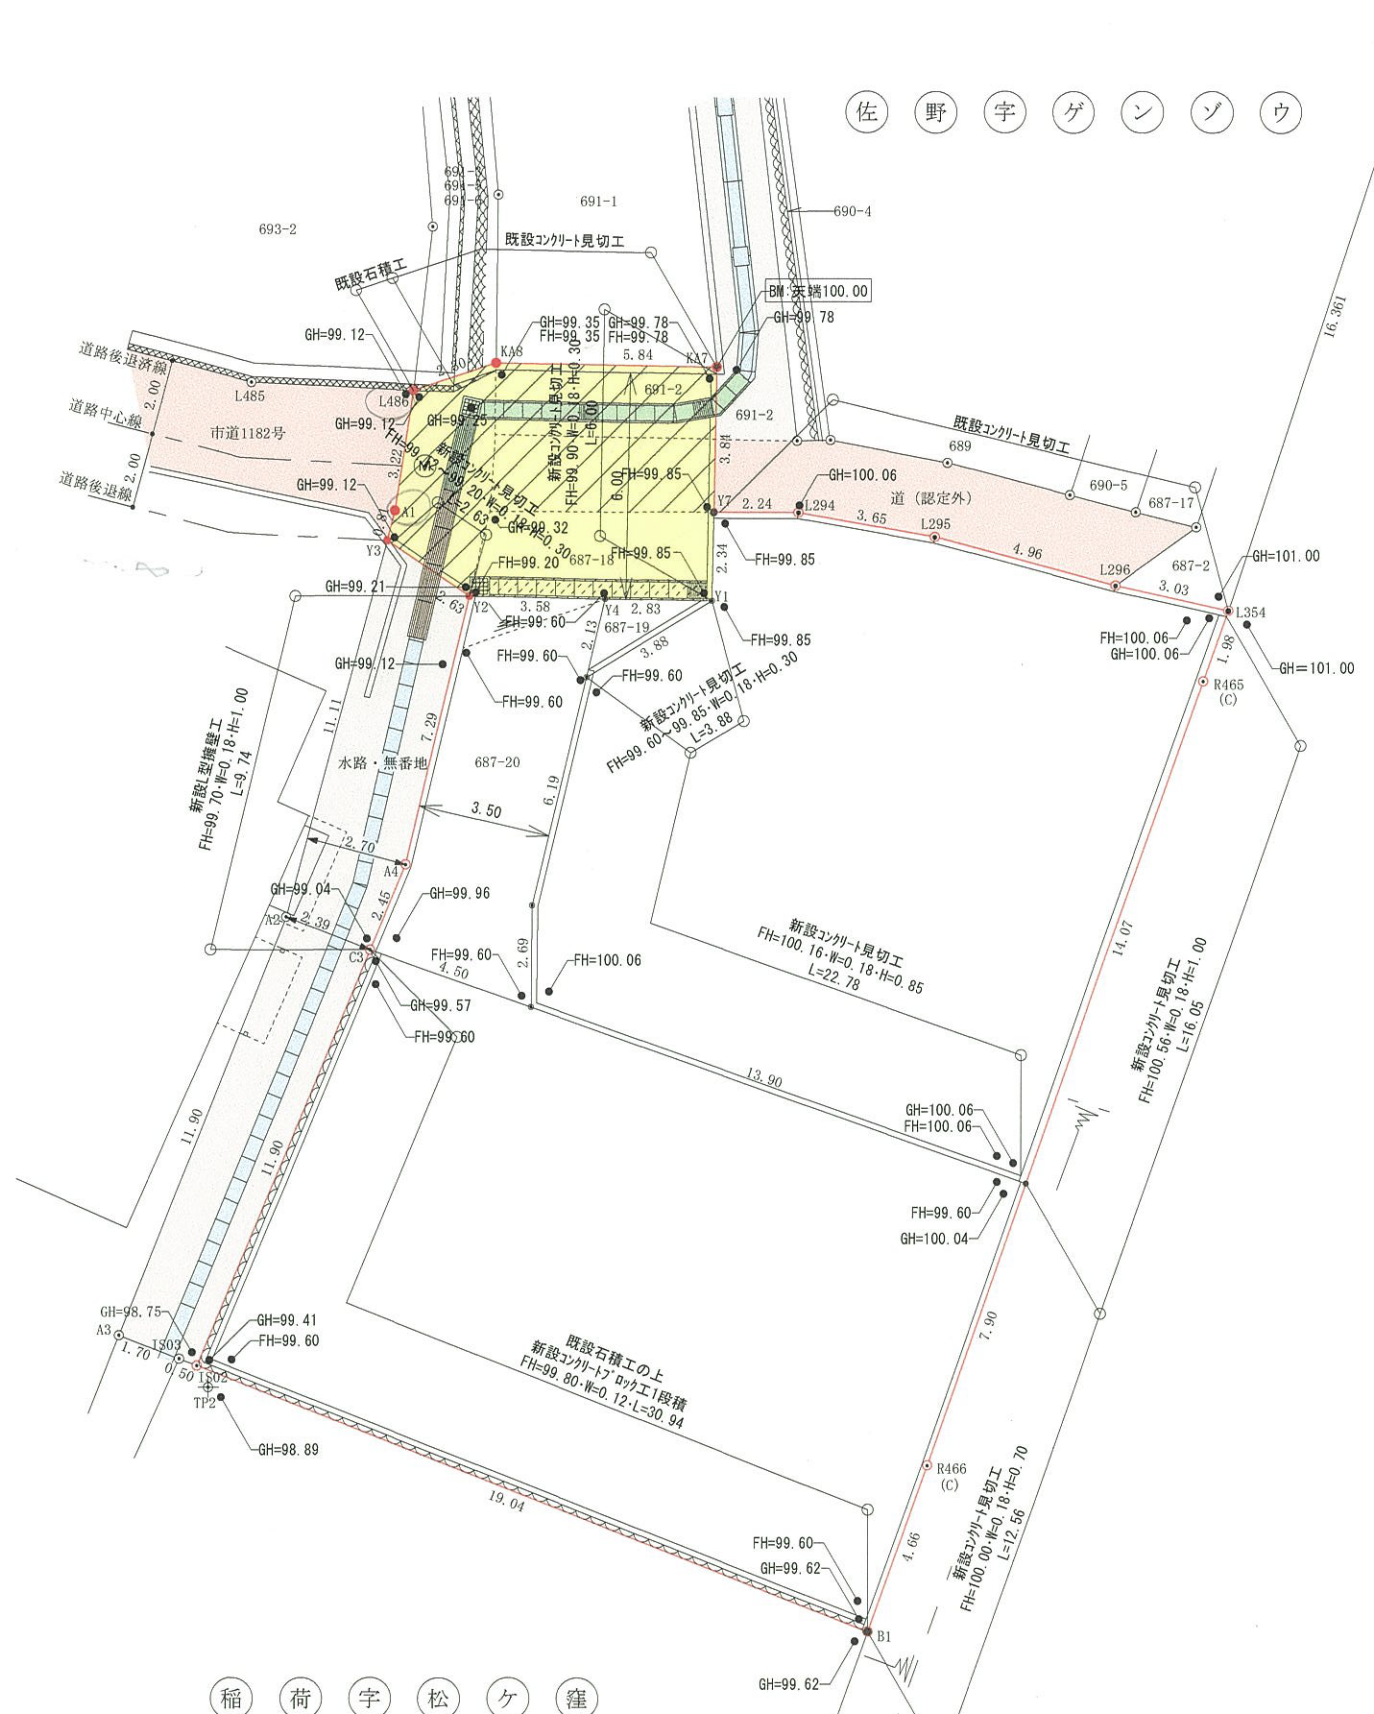

位置指定道路完成図 S=1:200

稲 荷 字 松 ケ 産

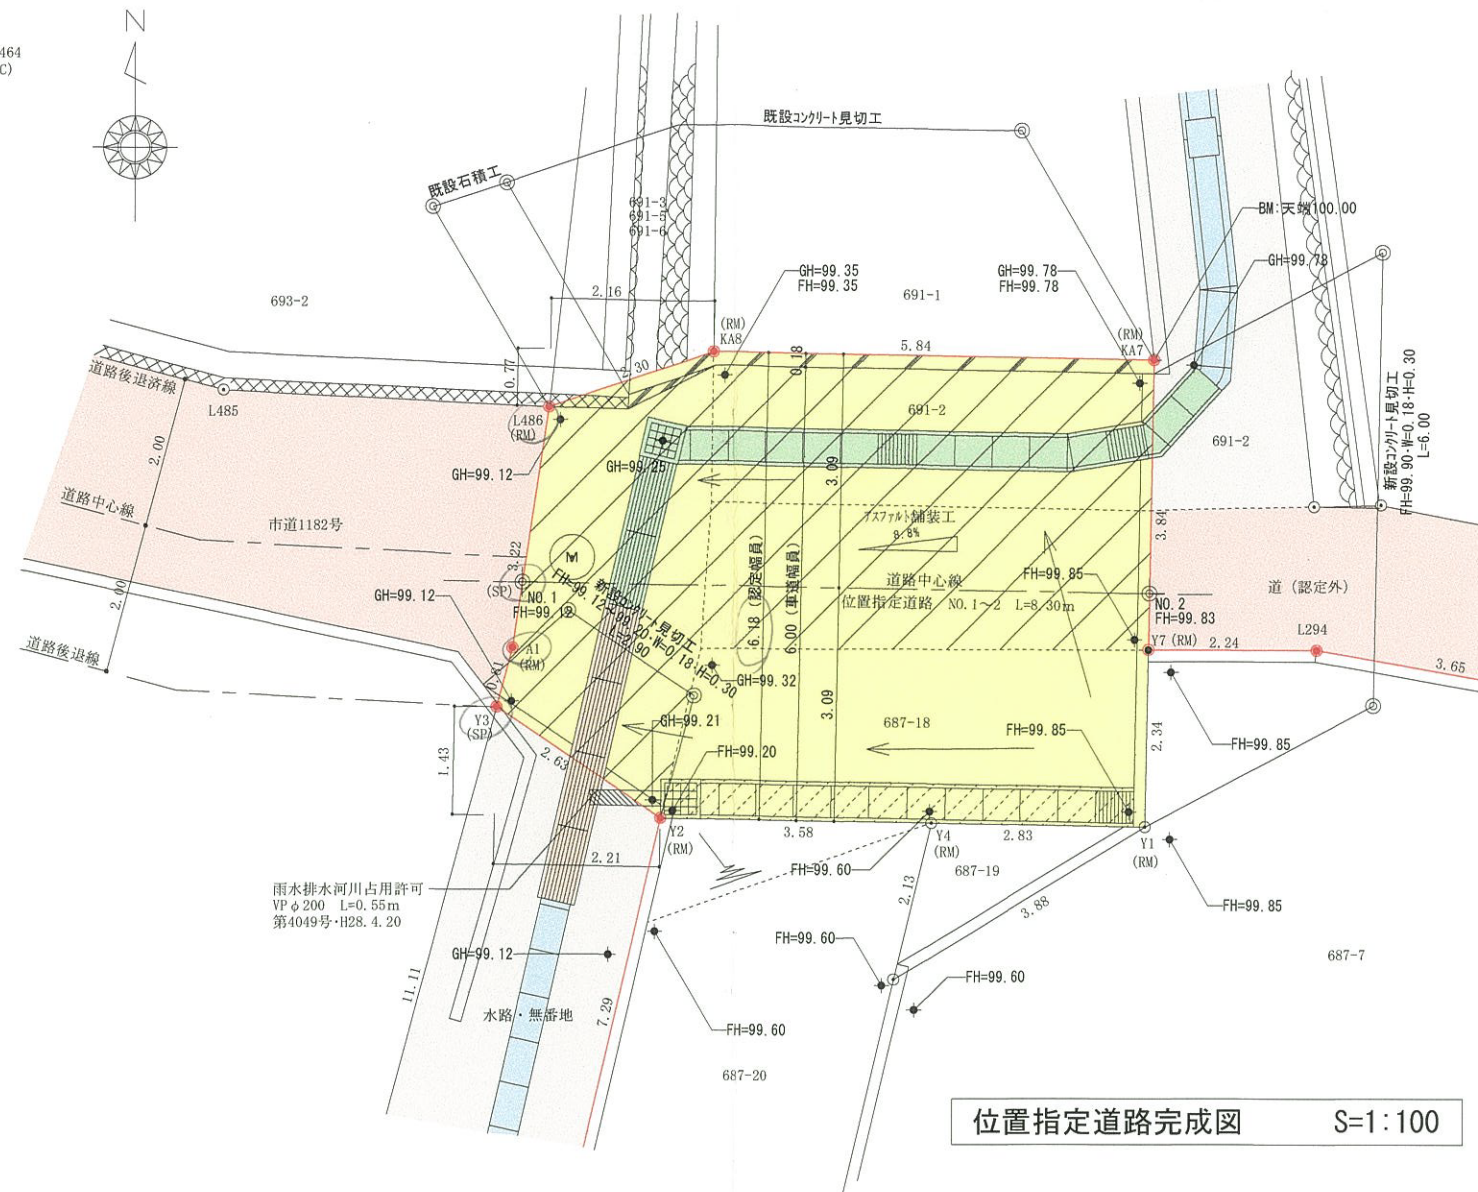

位置指定道路完成図 S=1:100

開発区域：裾野市佐野字ゲンソウ追分687-7・687-18・687-19・687-20・688-2、691-2の一部、地先道路・水路・無番地
 開発面積：538.11㎡

- | | | | | | |
|----|-------------|--|---|--|------------|
| | 道路(市道1182号) | | 開発区域 | | 流水方向 |
| | 道(認定外道路) | | 裾野市使用承諾部分
裾建管第81号・H27.9.9 | | 無番地
官有地 |
| | 水路 | | 新設側溝工 L=6.25m
PU-300A・側溝蓋(T-25) | | |
| GH | 現況地盤高 | | 既設側溝工改修 L=9.33m
側溝蓋L=7.33m(T-25)
クレーンク L=2.00(T-25)設置 | | |
| FH | 完成地盤高 | | 既設側溝工改修 L=4.00m
PU-300A・クレーンク(T-25) | | |
| | 位置指定道路 | | 河川占用許可(雨水排水)
第4049号・H28.4.20 | | |