


2 地籍図 (出来形図)

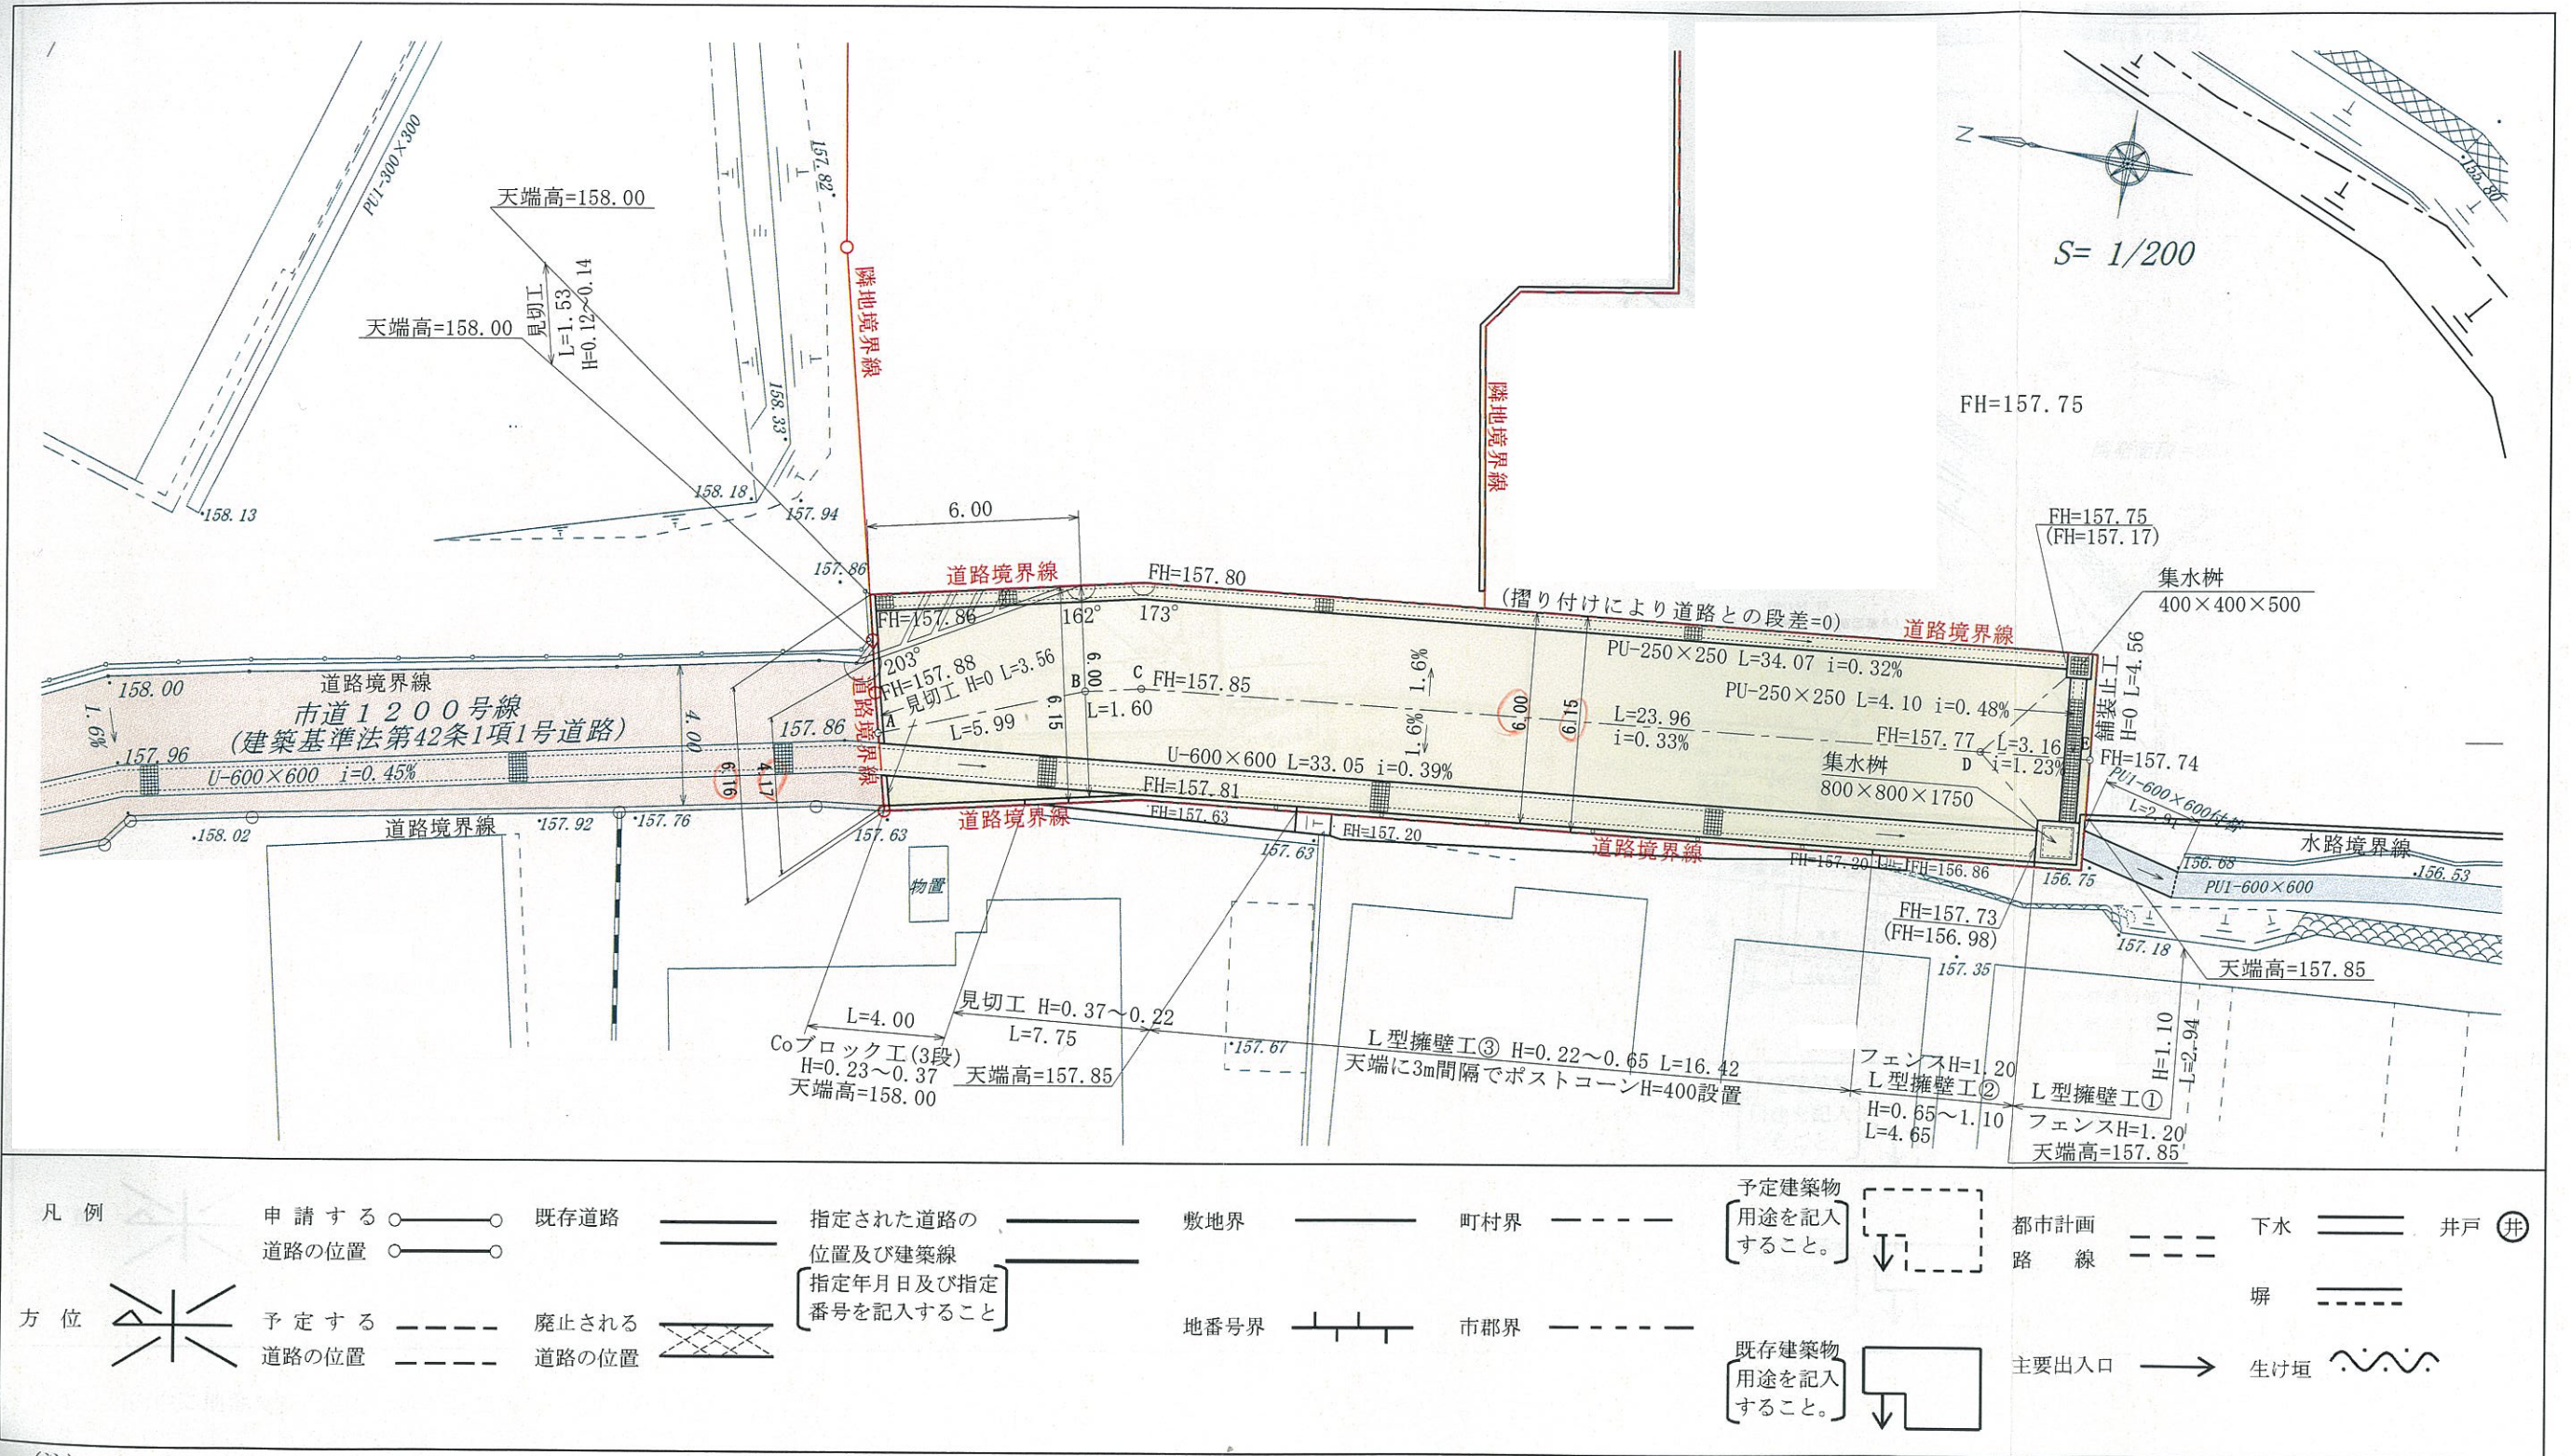

凡例	申請する道路の位置	○—○	既存道路	—	指定された道路の位置及び建築線	—	敷地界	—	町村界	---	予定建築物用途を記入すること。	↓	都市計画	---	下水	—	井戸	⊕
方位	予定する道路の位置	---	廃止される道路の位置	⊘	指定年月日及び指定番号を記入すること	—	地番号界	—	市郡界	---	既存建築物用途を記入すること。	↓	主要出入口	→	塀	---	生け垣	〰

(注)
 1 図面に地番及び氏名をそれぞれ記入してください。
 2 方位は、1の4欄の図中の方位を一致させてください。
 3 道路の長さの単位は、メートル(小数点以下第2位まで)としてください。
 4 1の承諾書、付近見取図等と2の地籍図(実測図及び公図写し)を別様にする場合には、1の3欄の土地所有者等の記名押印に用いた印象で割印をしてください。

※ 農地の転用届出済。(H28.5.24 裾農委第4-101号)
 ※ 河川工事承認済。(H28.6.21 裾野市指令建第2226号)