2　地籍図（実測図及び公図写し）

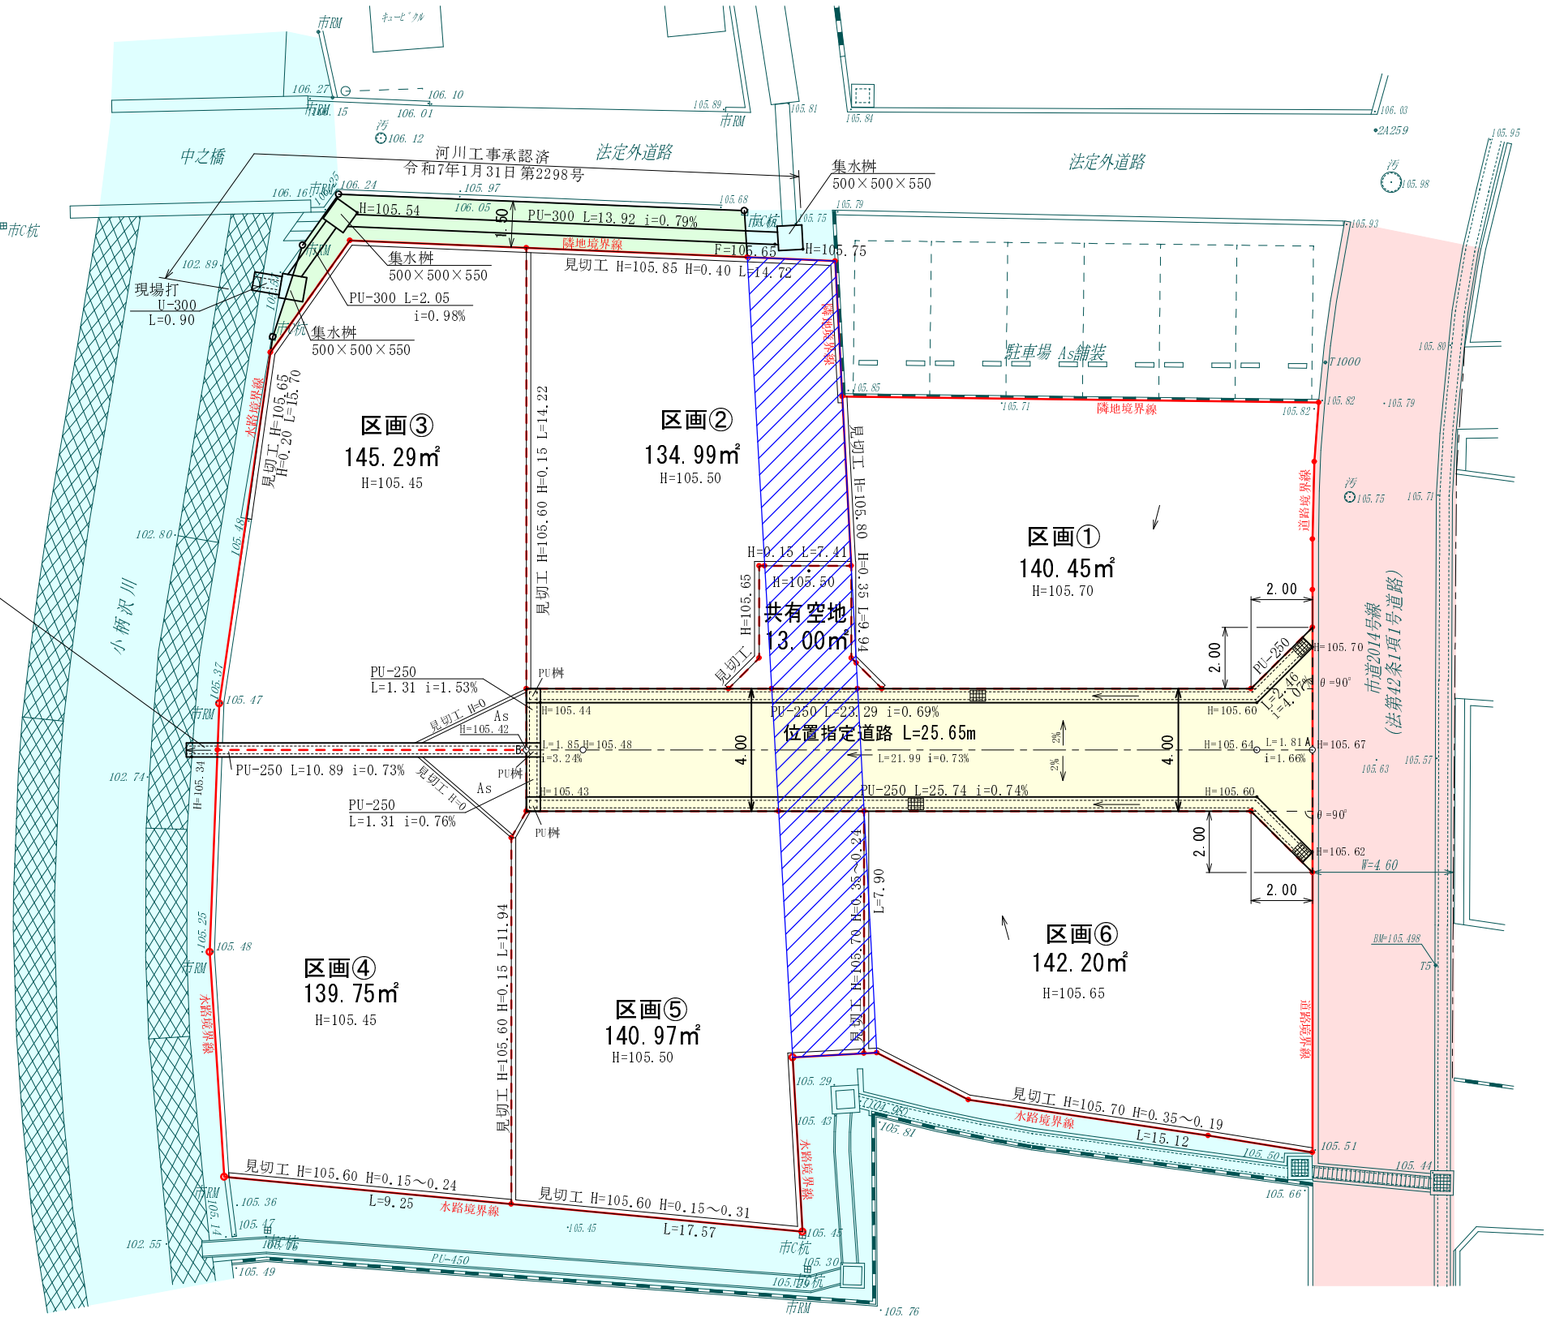

※ 農地転用届出済（裾農委第5-118号 R6.10.9）

※ 河川のがけについて
区画③④はがけ条例の適用を受けます。

※ がけの転落防止策について
購入者においてフェンス・塀・生垣等により対応し、購入者への引き渡しまでは事業者の責任において、バリケード設置等の転落防止策を講じます。

S=1:200

平面完成図

開発面積=963.36㎡

付替水路

用途を廃止した水路

凡　例

方位

申請する道路の位置

予定する道路の位置

既存道路

廃止される道路の位置

指定された道路の位置及び建築線（指定年月日及び指定番号を記入すること。）

敷地界

地番号界

町村界

市郡界

予定建築物（用途を記入すること。）

既存建築物（用途を記入すること。）

都市計画路線

主要出入口

下水

塀

井戸

生け垣

（注）
1　図面中に地番及び氏名をそれぞれ記入してください。
2　方位は、1の4欄の図中の方位と一致させてください。
3　道路の長さの単位は、メートル（小数点以下第2位まで）としてください。
4　1の承諾書、付近見取図と2の地籍図（実測図及び公図写し）を別様にする場合は、1の3欄の土地所有者等の記名押印に用いた印章で割印をしてください。